

Geodeta uprawniony

mgr inż. Janusz Dudek  
upr. geodez. Nr 4544

Obiekt	Gliwice Korczoka 26			Rodzaj pracy : Inwentaryzacja	
	Data	Nazwisko i imię	ID Pracy : GE.GE.6640.1698.2016	PUG-KiP "POMIARY SPECJALNE"	
Pomierzył	2016.09.01	Mgr inż. J. Dudek upr. geodez. Nr 4544	Wojew. - śląskie Gmina - Miejsc. - Gliwice		
				Szkic nr: 1	6.130.27.08.3
				zlec. PS/18027/ 87 / 16	

Data : 2016 -09-05

ID Pracy : GE.6640.1698.2016

**PUG-KiP "Pomiary Specjalne"**

41-710 Ruda Śląska, ul Paderewskiego 9c/3 tel. (32)244-19-59

BIURO TECHNICZNE

44-100 Gliwice, ul. Dworcowa 28

tel.(32)733-78-80

e-mail: [pomiary2@wp.pl](mailto:pomiary2@wp.pl)

Obiekt: Gliwice Korczoka 26

Zlec.PS/18027/87/16

Temat: Inwentaryzacja powykonawcza

*Wykaz współrzędnych*

1	5573006.57	6551804.83	224.93	SUOP03_02	0.02
2	5573006.71	6551805.02	224.98	SUOP03_02	0.02
3	5573006.33	6551805.34	224.78	SUPE_01	0.03
4	5573005.84	6551804.85	224.72	SUPE_01	0.03
5	5573006.16	6551805.08	223.69	SUPW_01	0.03
6	5573005.62	6551806.30	224.54	SUPE_01	0.03
7	5573005.52	6551806.40	224.56	SUPE_01	0.03
8	5573005.56	6551806.18	223.77	SUPC_01	0.02
9	5573005.41	6551806.00	223.78	SUPC_01	0.02
10	5573005.20	6551805.93	224.53	SUPE_01	0.02
11	5573005.09	6551805.98	224.56	SUPE_01	0.02
12	5573006.46	6551806.27	225.15	0.02	
13	5573010.26	6551807.50	225.04	KTKR01	0.03
14	5573015.30	6551802.83	225.18	KTKR01	0.03
15	5573006.35	6551793.22	225.11	KTKR01	0.03
16	5573000.13	6551796.51	224.96	KTKR01	0.03
17	5573012,94	6551799,00	224.08	SUOP03_02	0.02
18	5573013,09	6551799,21	224.09	SUOP03_02	0.02
19	5573014.03	6551800.37	225.24	0.02	
20	5573015.75	6551796.44	224.00	SUPC_01	0.02
21	5573015,89	6551796.66	224.00	SUPC_01	0.03
22	5573013.21	6551798.76	224.05	SUPC_01	0.03
23	5573013,40	6551798,92	224.05	SUPC_01	0.03
24	5573004.34	6551807.07	223.75	SUPC_01	0.02
25	5573004.50	6551807.24	223.75	SUPC_01	0.02
613027113010	5573270.15	6551594.68	OSSP03		
613027113840	5573179.46	6551465.42	OSSP03		
RTCM0166	5591006.556	6560940.859	311.367	OSSP03	

Sporządził:

*mgr inż. Janusz Dudek*

*upr. geodez. Nr 4544*

**Geodeta uprawniony**


**mgr inż. Janusz Dudek**  
**upr. geodez. Nr 4544**

Mapa po inwentaryzacji

Województwo: śląskie  
Powiat: m. Gliwice  
Jednostka ewidencyjna: 246601\_1, Gliwice  
Dłęb: 0051, Sośnica


SKALA 1:500

Układ wsp. płaskich: 2000 strefa 6 (18°), układ odn.: Kronsztadt 86  
Sekcje mapy: 6.130.27.13.1.2; 6.130.27.08.3.4

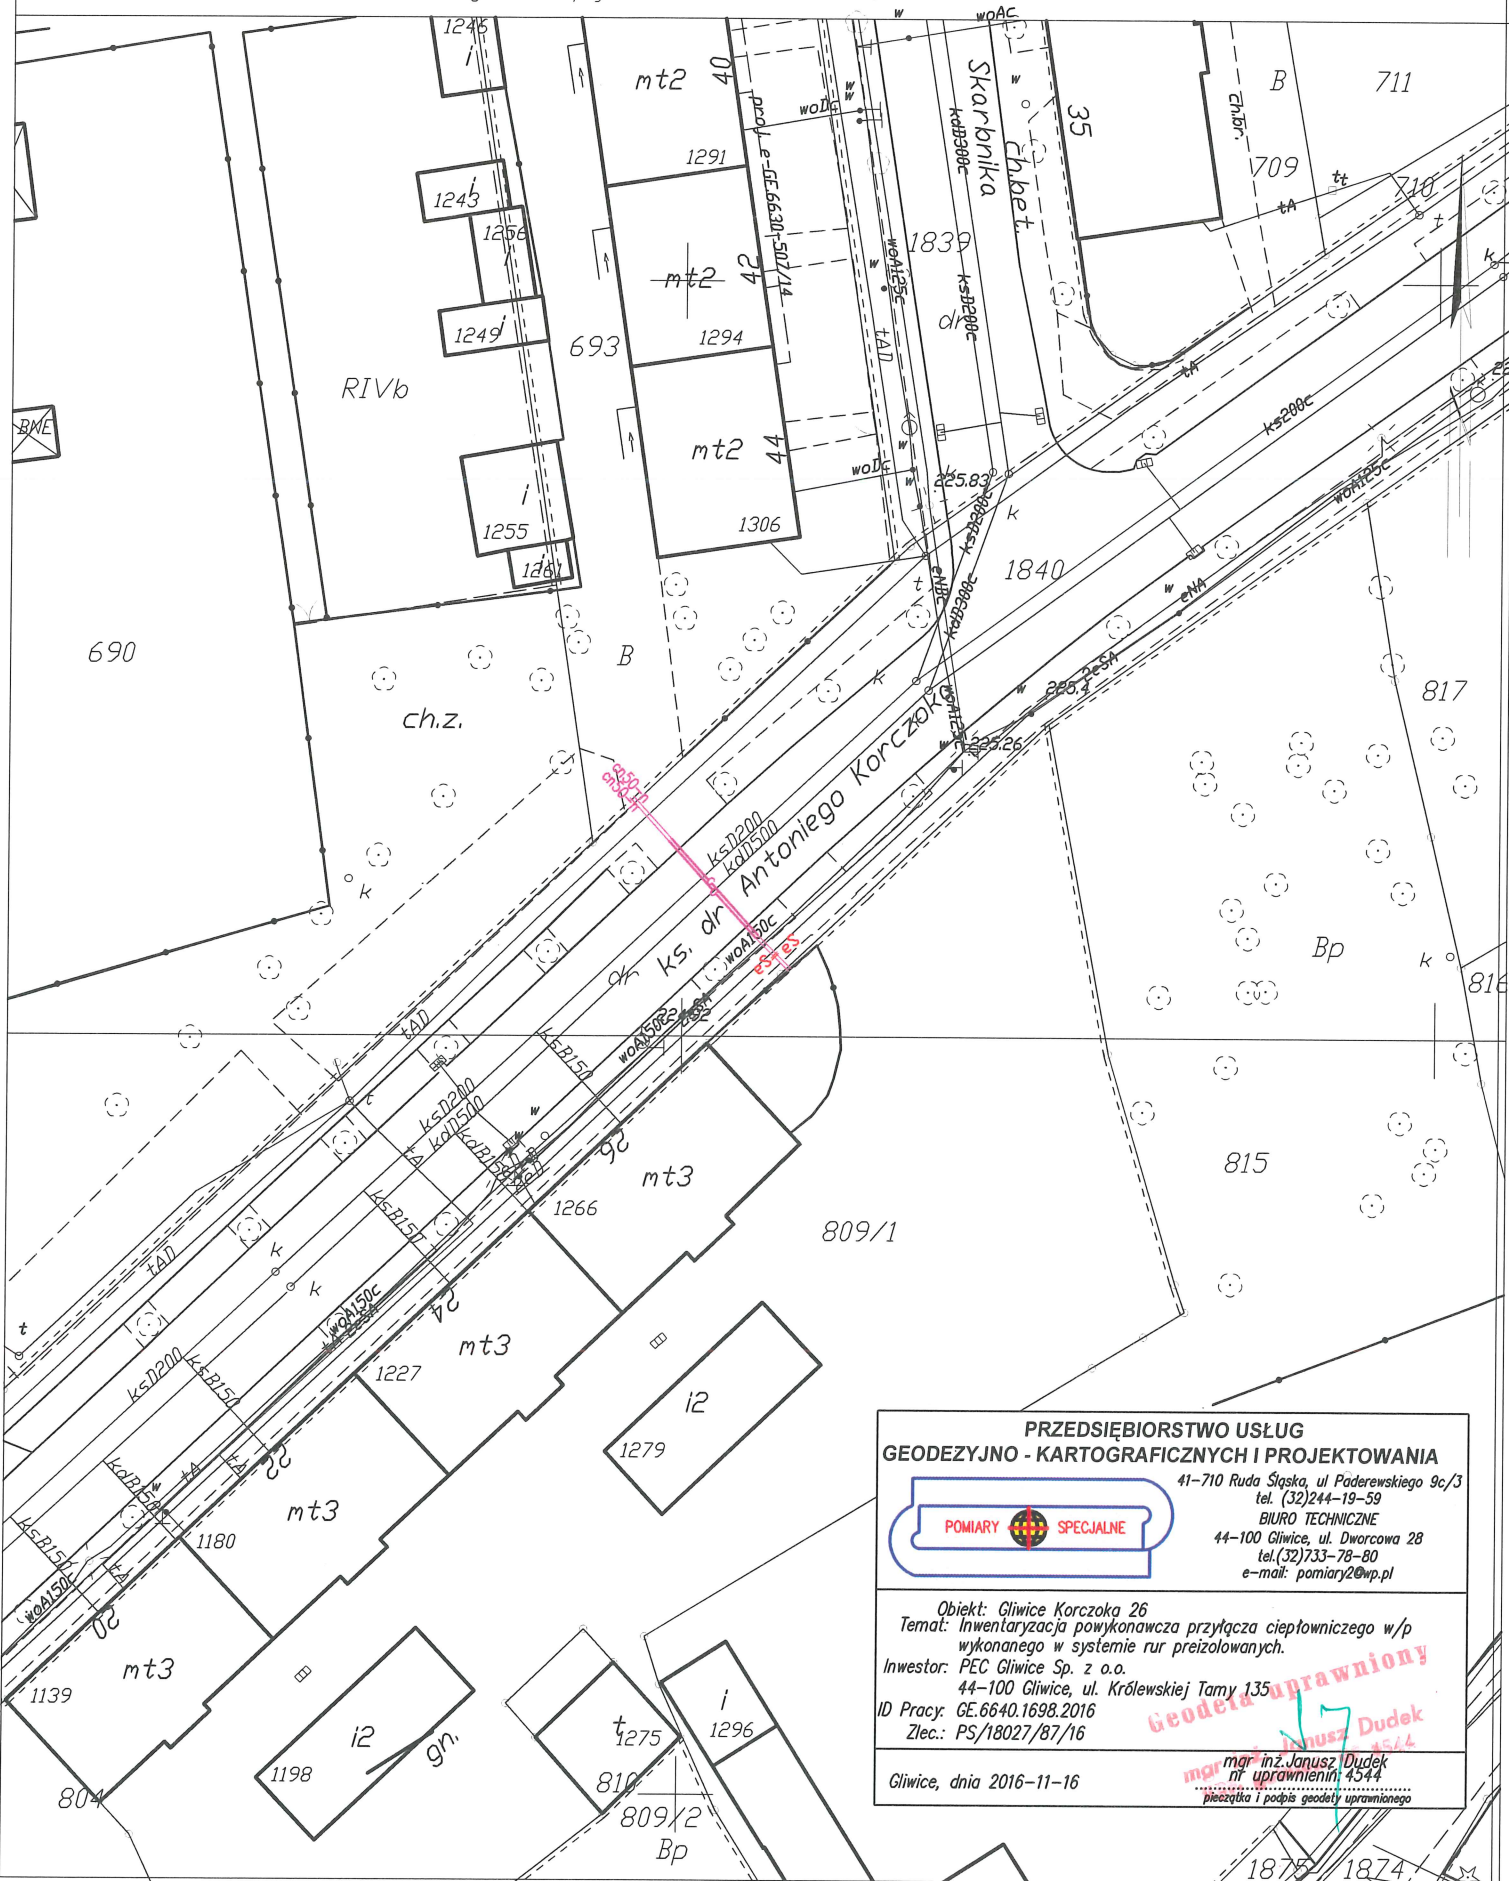

**PRZEDSIĘBIORSTWO USŁUG  
GEODEZYJNO - KARTOGRAFICZNYCH I PROJEKTOWANIA**

41-710 Ruda Śląska, ul. Paderewskiego 9c/3  
tel. (32) 244-19-59  
BIURO TECHNICZNE  
44-100 Gliwice, ul. Dworcowa 28  
tel. (32) 733-78-80  
e-mail: pomiary2@wp.pl

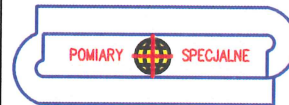

Obiekt: Gliwice Korczoka 26  
Temat: Inwentaryzacja powykonawcza przyłącza ciepłowniczego w/p  
wykonanego w systemie rur preizolowanych.  
Inwestor: PEC Gliwice Sp. z o.o.  
44-100 Gliwice, ul. Królewskiej Tamy 135  
ID Pracy: GE.6640.1698.2016  
Zlec.: PS/18027/87/16

Gliwice, dnia 2016-11-16

**Geodeta uprawniony**  
mgr inż. Janusz Dudek  
nr uprawnień: 4344  
pieczęć i podpis geodety uprawnionego